


# SITUATIE BESTAAND

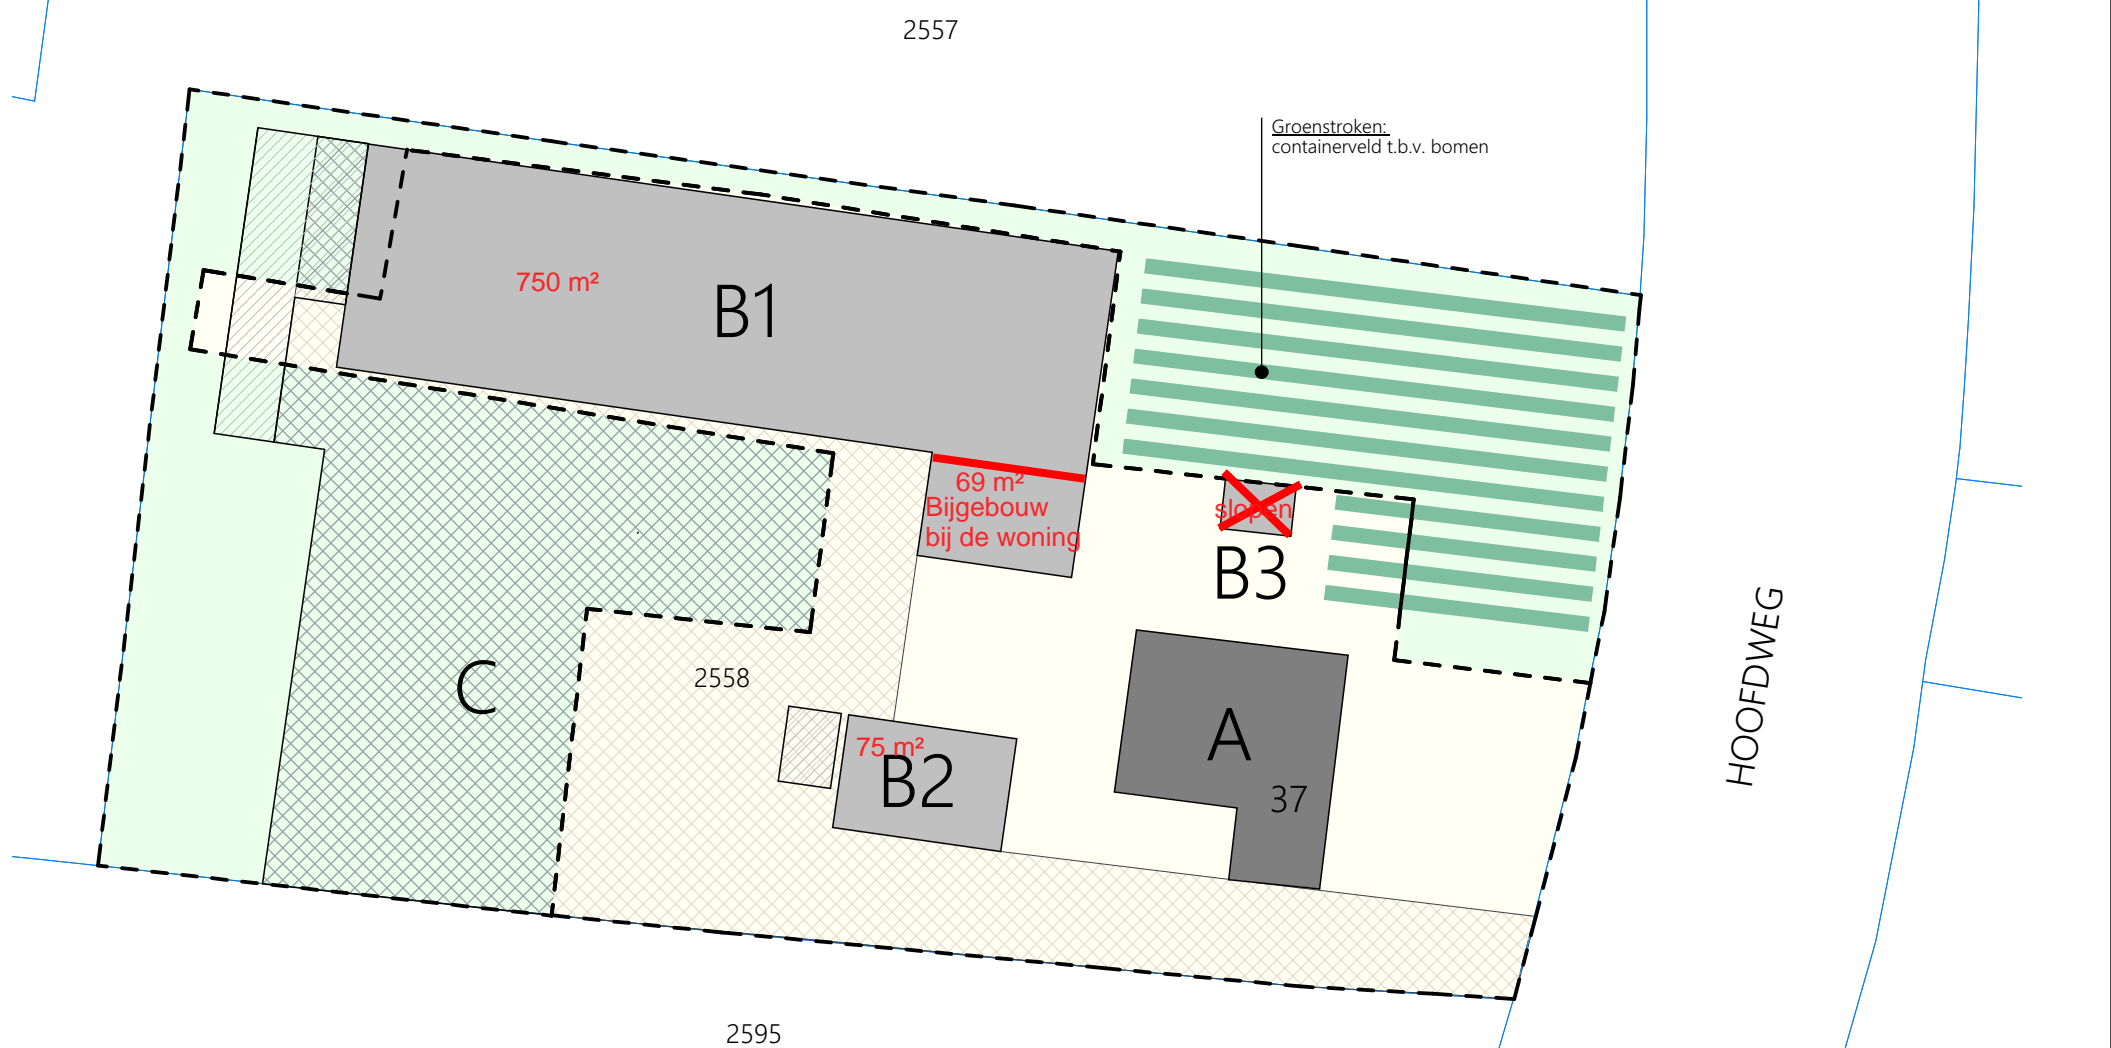


## LEGENDA

- = hoofdgebouw
- = bijgebouw
- = bestrating
- = buitenopslag
- = bestemming: wonen 2.637m<sup>2</sup>
- = bestemming: agrarisch

A = 182m <sup>2</sup>	hoofdgebouw: woning
B1 = 818m <sup>2</sup>	bijgebouw: Loods
B2 = 85m <sup>2</sup>	bijgebouw bij de woning
B3 = 16m <sup>2</sup>	bijgebouw bij de woning (tuinhuisje)
C = 1.679m <sup>2</sup>	bestrating
totaal bijgebouwen: 101m <sup>2</sup>	

Formaat : A4  
 Schaal : 1:500  
 Datum : 02-02-2022

# SITUATIE NIEUW

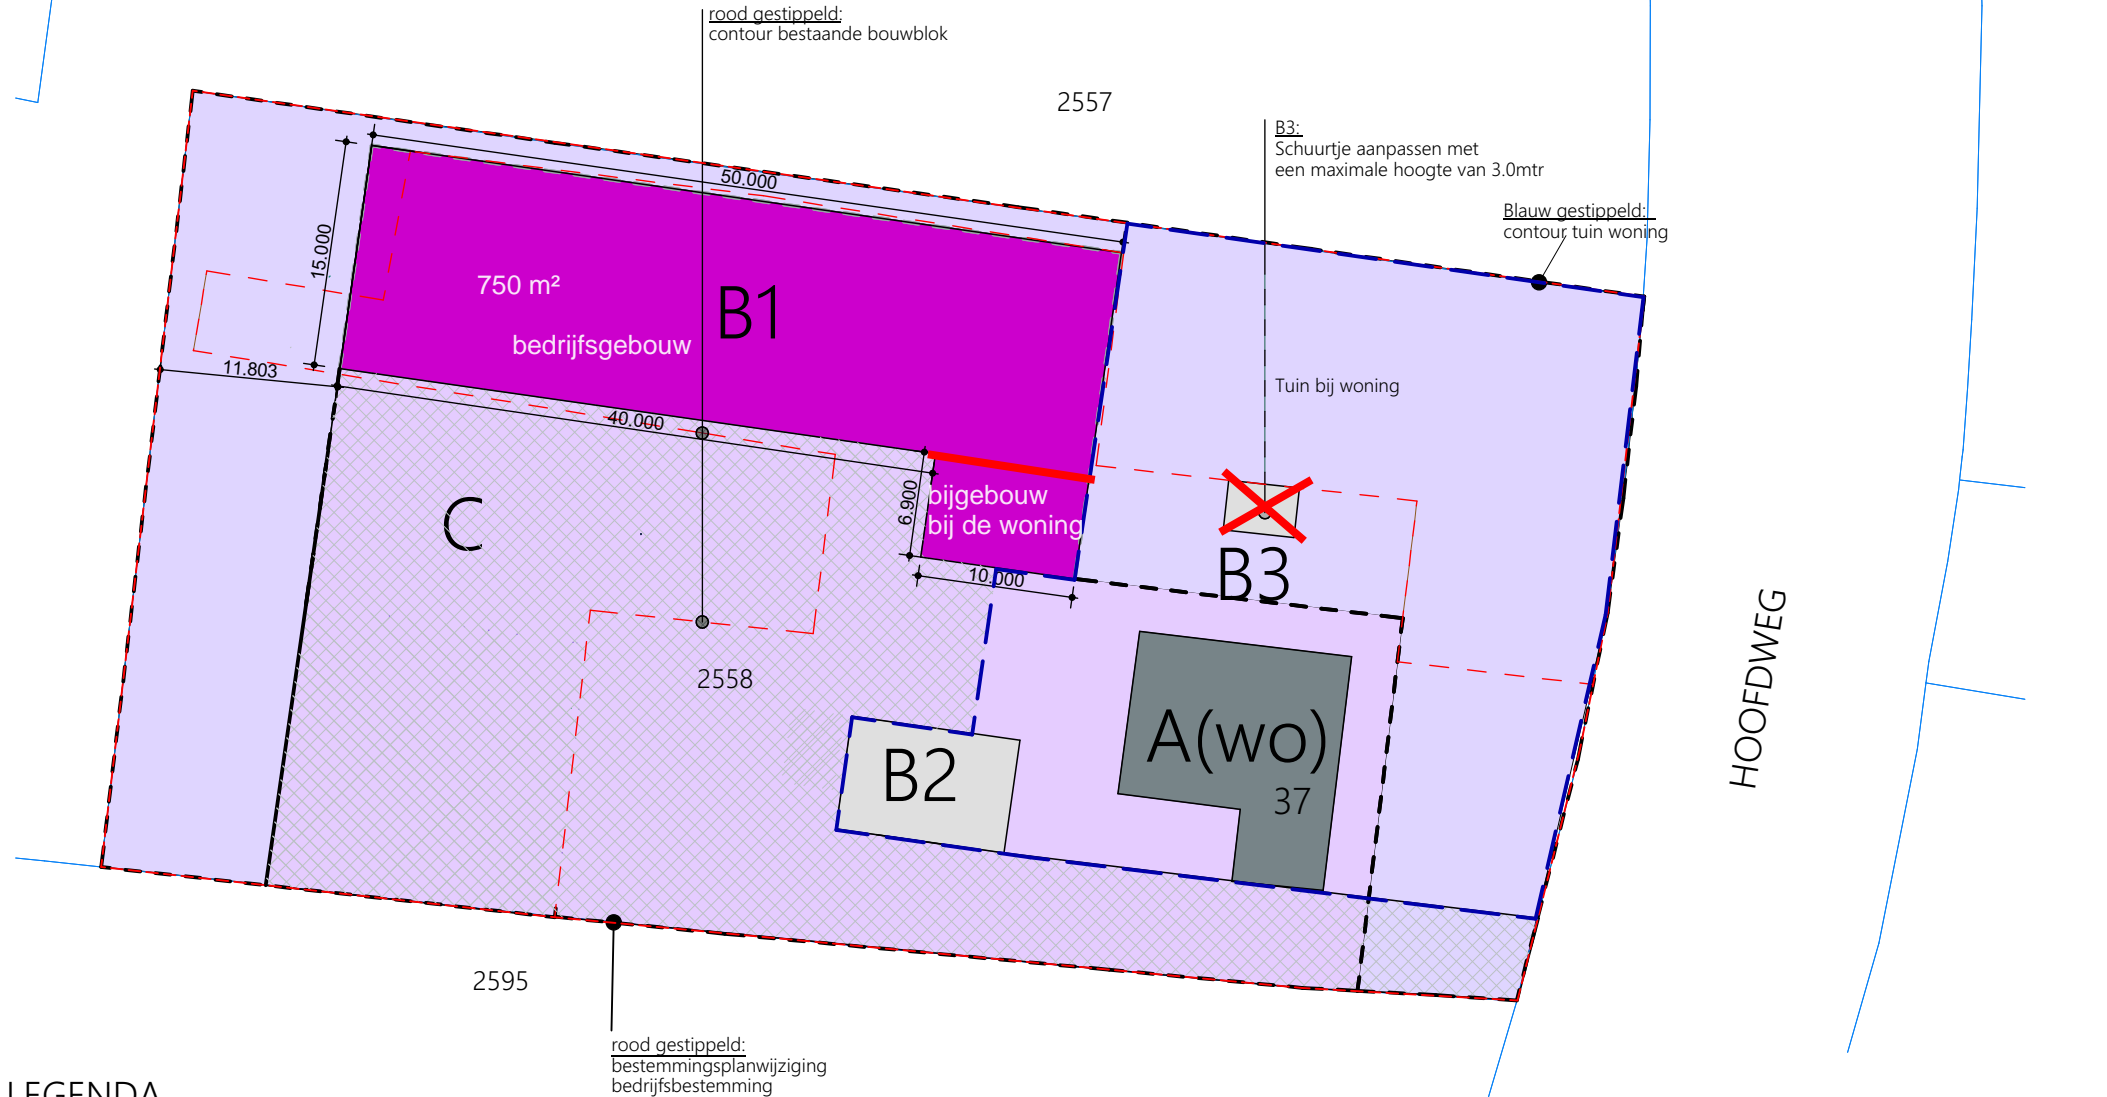

## LEGENDA

- = hoofdgebouw
- = bijgebouw
- = bedrijfsgebouw
- = bestemming: bedrijf 4.810m<sup>2</sup>

A = 182m<sup>2</sup>    hoofdgebouw: woning

B1 = 818m<sup>2</sup>    bedrijfsgebouw: loods **750 m<sup>2</sup>**

B2 = 85m<sup>2</sup>    bijgebouw bij de woning **75 + 69 m<sup>2</sup>**

~~B3 = 16m<sup>2</sup>    bijgebouw bij de woning (tuinhuisje)~~

C = 1.550m<sup>2</sup>    bestrating

totaal bijgebouwen: ~~101m<sup>2</sup>~~ **144 m<sup>2</sup>**

Formaat : A4  
 Schaal : 1:500  
 Datum : 02-02-2022