



Burgemeester en wethouders van gemeente Schagen
t.a.v. de heer/mevrouw S. van Putten
Postbus 8
1740 AA SCHAGEN

Hoofdkantoor
Bezoekadres
Rijksweg 501
1991 AS Velsbroek
T 023 541 33 33
F 023 525 61 05
E pwn@pwn.nl
@pwnwateratuur

Bijlage(n)
1

Datum	Ons kenmerk	Uw kenmerk	Doorkiesnr.
17-04-2014	2014001739		06 - 53978378

Onderwerp
Voorontwerp-bestemmingsplan Grote Sloot 433 te Schagerbrug

Geacht college,

Het in het kader van vooroverleg toegezonden voorontwerp-bestemmingsplan Grote Sloot 433 te Schagerbrug geeft ons aanleiding tot het maken van de volgende opmerkingen.

Ter veiligstelling van onze in het plan te leggen c.q. aanwezige leidingen verzoeken wij u vooral ook die voorwaarden in acht te nemen die openbare nutsbedrijven nu eenmaal moeten stellen om hun taak in het algemeen belang te kunnen uitoefenen. Een zeer belangrijke voorwaarde is die van het beschikbaar stellen van voldoende ruimte in openbare grond voor het ondergronds verkeer. Deze ruimte dient vrij te zijn van bomen en stekelige beplanting, terwijl de overige beplanting van dien aard dient te zijn dat ons leidingnet te allen tijde goed bereikbaar blijft. Ingeval de leidingstrook voorzien wordt van verharding, dient deze verharding 'open' te zijn. Tevens dient het leidingtracé vrij te blijven van opslag e.d.. In dit kader willen wij u wellicht ten overvloede wijzen op de Nederlandse norm NEN 7171-1 en de praktijkrichtlijn NPR 7171-2. Onderdeel hiervan vormt een standaard dwarsprofiel voor een woonstraat en een industriegebied.

Wij zullen het op prijs stellen als u, alvorens tot effectuering van het plan wordt overgegaan, in overleg treedt met ons bedrijf onder telefoonnummer 06 – 53978378.

Tevens vragen wij uw aandacht voor het volgende. Het PWN-distributienet ten behoeve van de te realiseren nieuwbouw wordt ontworpen op de drinkwatervraag. Vervolgens wordt in overleg met de brandweer (gemeente) bestudeerd of het verzoek om bluswater (op de diverse locaties in het plan) in het ontwerp kan worden ingepast. In de gevallen dat dit niet kan worden gehonoreerd, dient de brandweer (gemeente) naar een alternatieve bluswatervoorziening uit te zien. Wij attenderen u erop dat alternatieven, naar onze inschatting, in een zeer vroeg stadium ontwikkeld dienen te worden zodat er voldoende financiële middelen voor vrijgemaakt kunnen worden.

Wij vragen u eveneens aandacht voor het standaarddocument VANN. Dit document is door de nutsbedrijven in Noord-Holland opgesteld ten behoeve van de aanleg van voorzieningen in nieuwbougebieden. Dit document is op te vragen bij ons bedrijf.



In het belang van de volksgezondheid mogen de in het plan gelegen gronden geen gevaarlijke stoffen bevatten, die na leidingaanleg in het drinkwater terecht kunnen komen. Zonder uw tegenbericht nemen wij aan dat in het onderhavige plan geen vervuilde gronden aanwezig zijn.


Bijgaand sturen wij u een revisietekening.

Voor de verleende inzage van het plan zeggen wij u dank.

Hoogachtend,
PWN

A handwritten signature in black ink, appearing to read 'A. Bruinekool', with a date '27' written below it.

Drs. A. Bruinekool
Bedrijfsbureau/Juridische Zaken

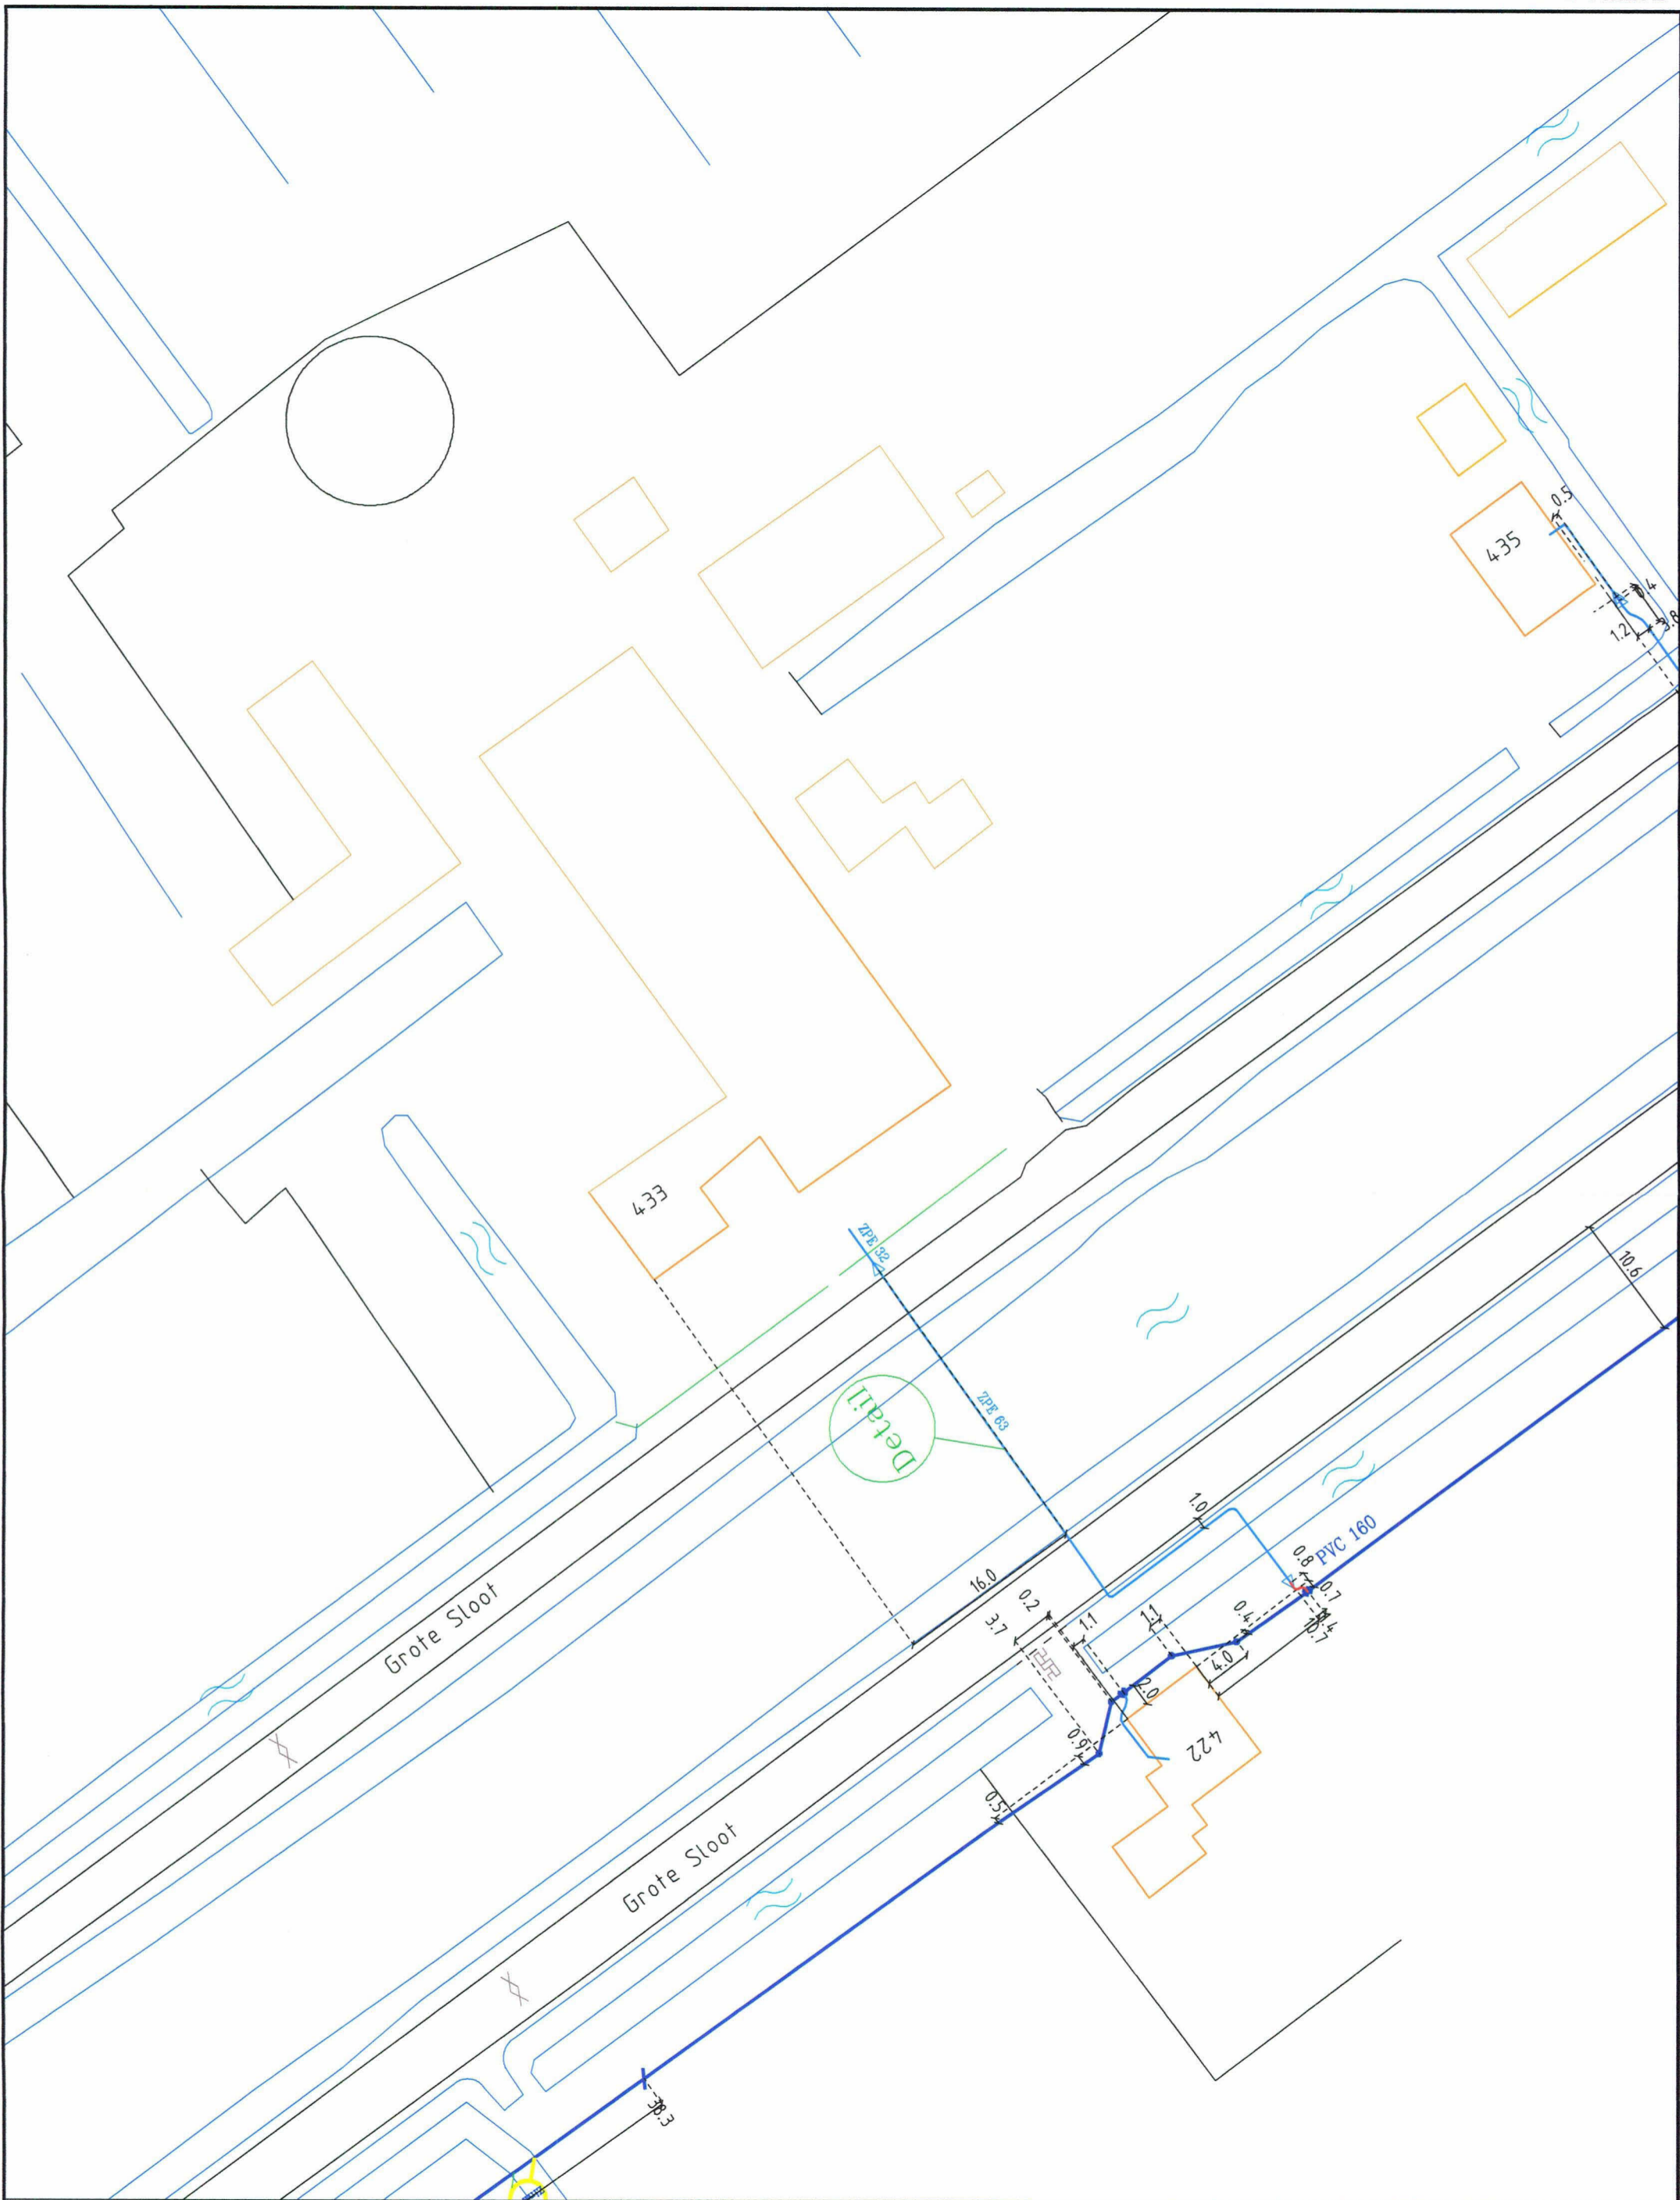


X 113856 m Y 536089 m

Legenda (Water)

- Water Leidingen [Water]
- Leiding.B Aansluitleiding - Aansluitleiding
- Leiding.B Aansluitleiding - Aansluitleiding
- Leiding.B Distributieleiding - Drinkwater
- Abc Del Leiding Tekst.B Label - Distributieleiding DN VW
- Abc Del Leiding Tekst.B Label - Aansluitleiding AN AW
- Water Leiding Inbouwdeelen [Water]
- Aftakking.B Distributiepunt links - Afsluitbaar zadel
- Leidingcomponent.B Distributiepunt
- Overgang.B Distributiepunt
- Verloop.B Aansluitingspunt - Aansluitleiding
- Water Overige [Water]
- Markering.Punt - Duikermarkering
- Scheets.Positie - Leiding

DE WERKELIJKE LIGGING VAN DE LEIDING DIENT DOOR HET GRAVEN VAN PROEFSLEUVEN TE WORDEN VASTGESTELD. (ZIE BIJLAGE II VAN DE CROW - RICHTLIJN ZORGVULDIG GRAAFPROCÉS)

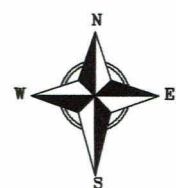

SCHAAL : 1:500

A3



DATUM : 14/04/2014

GEBRUIKER : wielm1

HOOFDKANTOOR
 RIJKSWEG 501
 1991AS VELSERBROEK