


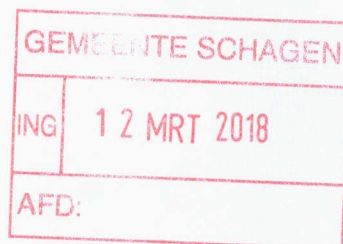

Stuknummer: 18.038414

Burgemeester en wethouders van Schagen
T.a.v. bestemmingsplannen
Postbus 8
1740 AA SCHAGEN

**Hoofdkantoor**

Bezoekadres:
Rijksweg 501
1991 AS Velsbroek
T 023 541 33 33
F 023 525 61 05
E pwn@pwn.nl
@pwnwateratuur

Bijlage(n)

1

Datum
09-03-2018

Ons kenmerk
UHZV-2-3104

Uw kenmerk

Telefoonnr.
06 – 53978378

Onderwerp

Conceptontwerp-bestemmingsplan De Akker 28B te Oudesluis

Geacht college,

Het in het kader van vooroverleg toegezonden conceptontwerp-bestemmingsplan De Akker 28B te Oudesluis geeft ons aanleiding tot het maken van de volgende opmerkingen.

Ter veiligstelling van onze in het plan te leggen c.q. aanwezige leidingen verzoeken wij u vooral ook die voorwaarden in acht te nemen die openbare nutsbedrijven nu eenmaal moeten stellen om hun taak in het algemeen belang te kunnen uitoefenen. Een zeer belangrijke voorwaarde is die van het beschikbaar stellen van voldoende ruimte in openbare grond voor het ondergronds verkeer. Deze ruimte dient vrij te zijn van bomen en stekelige beplanting, terwijl de overige beplanting van dien aard dient te zijn dat ons leidingnet te allen tijde goed bereikbaar blijft. Ingeval de leidingstrook voorzien wordt van verharding, dient deze verharding 'open' te zijn. Tevens dient het leidingtracé vrij te blijven van opslag e.d.. In dit kader willen wij u wellicht ten overvloede wijzen op de Nederlandse norm NEN 7171-1 en de praktijkrichtlijn NPR 7171-2. Onderdeel hiervan vormt een standaard dwarsprofiel voor een woonstraat en een industriegebied.

Wij zullen het op prijs stellen als u, alvorens tot effectivering van het plan wordt overgegaan, in overleg treedt met ons bedrijf onder telefoonnummer 06 – 53978378.

Tevens vragen wij uw aandacht voor het volgende. Het PWN-distributienet ten behoeve van de te realiseren nieuwbouw wordt ontworpen op de drinkwatervraag. Vervolgens wordt in overleg met de brandweer (gemeente) bestudeerd of het verzoek om bluswater (op de diverse locaties in het plan) in het ontwerp kan worden ingepast. In de gevallen dat dit niet kan worden gehonoreerd, dient de brandweer (gemeente) naar een alternatieve bluswatervoorziening uit te zien. Wij attenderen u erop dat alternatieven, naar onze inschatting, in een zeer vroeg stadium ontwikkeld dienen te worden zodat er voldoende financiële middelen voor vrijgemaakt kunnen worden.

Wij vragen u eveneens aandacht voor het standaarddocument VANN. Dit document is door de nutsbedrijven in Noord-Holland opgesteld ten behoeve van de aanleg van voorzieningen in nieuwbouwgebieden. Dit document is op te vragen bij ons bedrijf.

In het belang van de volksgezondheid mogen de in het plan gelegen gronden geen gevaarlijke stoffen bevatten, die na leidingaanleg in het drinkwater terecht kunnen komen. Zonder uw tegenbericht nemen wij aan dat in het onderhavige plan geen vervuilde gronden aanwezig zijn.




Postbus 2113 • 1990 AC Velsbroek • www.pwn.nl

Bijgaand sturen wij u een revisietekening.

Voor de verleende inzage van het plan zeggen wij u dank.

Hoogachtend,
PWN

 

Bedrijfsbureau/Juridische Zaken



X 116499 m
Y 538343 m



Legenda (Water)

Water Leidingen [Water]

- Leiding.B Aansluitnet - Aansluitleiding
- Leiding.B Distributienet - Distributieleiding
- Abc Def Leiding Tekst.B Label - Aansluitleiding AN AW
- Mantelbuis.B Middellijn In Bedrijf - Bezet
- Mantelbuis.B Vlak In Bedrijf - Bezet

Water Leiding Inbouwdelen [Water]


- Aftakking.B Distributiepunt links - Aanboorpunt
- Eindkap.B Distributiepunt

Legenda (Klos)

DE WERKELIJKE LIGGING VAN DE LEIDING DIEN
DOOR HET GRAVEN VAN PROEFSLEUVEN TE
WORDEN VASTGESTELD.
(ZIE BIJLAGE II VAN DE CROW - RICHTLIJN
ZORGVULDIG GRAAFPROCES)

SCHAAL : 1:1000

A3

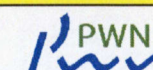

DATUM : 13/02/2018

GEBRUIKER : [REDACTED]

HOOFDKANTOOR
RIJKSWEG 501
1991AS VELSERBROEK